
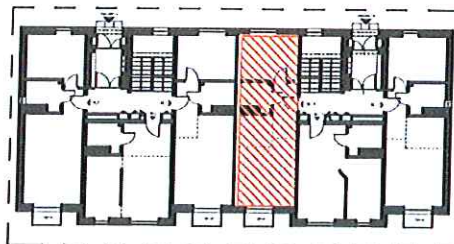


ZAŁĄCZNIK DO USTANOWIENIA  
SAMODZIELNOŚCI  
LOKALU MIESZKALNEGO  
NA PODSTAWIE  
INWENTARYZACJI POWYKONAWCZEJ

OBIEKT: LIMANOWA, UL. FABRYCZNA

**NR LOKALU 14**

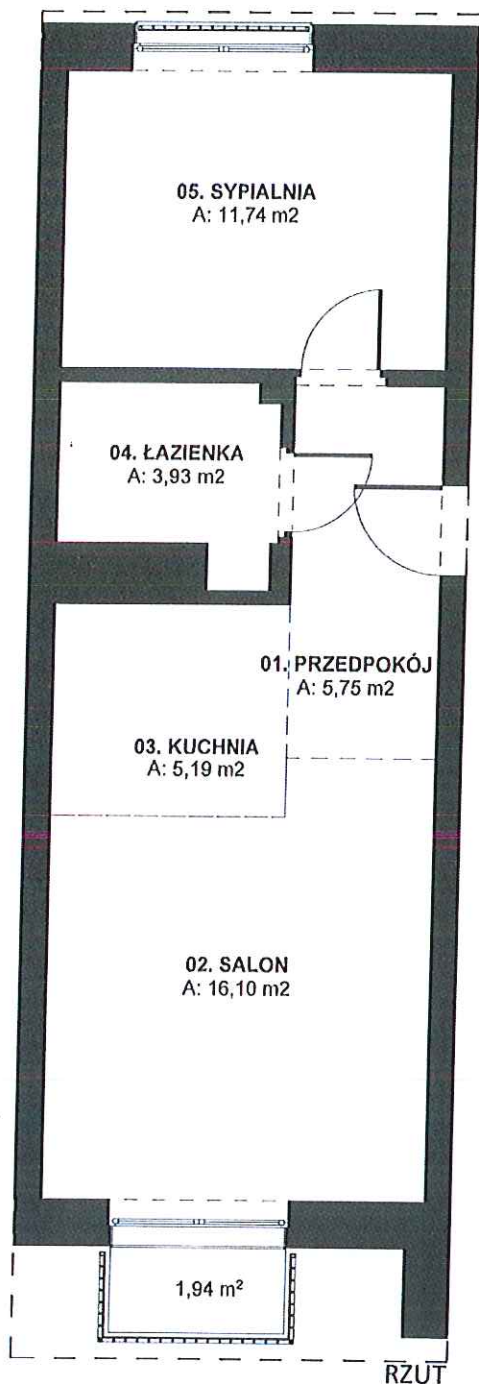

ZESTAWIENIE POWIERZCHNI

LOKAL NR. 14 - PARTER		
NR.	POMIESZCZENIE	m <sup>2</sup>
01.	PRZEDPOKÓJ	5,75
02.	SALON	16,10
03.	KUCHNIA	5,19
04.	ŁAZIENKA	3,93
05.	SYPIALNIA	11,74
SUMA		42,71
	BALKON	1,94

SPORZĄDZIŁ:



MGR INŻ. ARCH. JAN POBORSKI  
UPRAWNIENIA BUDOWLANE  
DO PROJEKTOWANIA BEZ OGRANICZEŃ  
W SPECJALNOŚCI ARCHITEKTONICZNEJ  
NR 2/100KK/2012

06. 10. 2020

ZAŁĄCZNIK DO USTANOWIENIA  
SAMODZIELNOŚCI  
LOKALU MIESZKALNEGO  
NA PODSTAWIE  
INWENTARYZACJI POWYKONAWCZEJ

OBIEKT: LIMANOWA, UL. FABRYCZNA

**NR KOMÓRKI  
LOKATORSKIEJ 14**

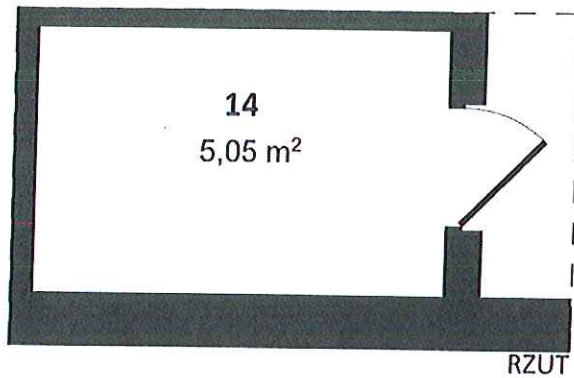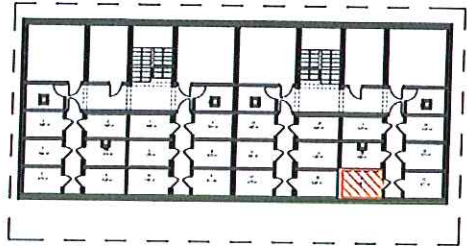

POWIERZCHNIA 5,05m<sup>2</sup>

SPORZĄDZIŁ:


06.10.2020