
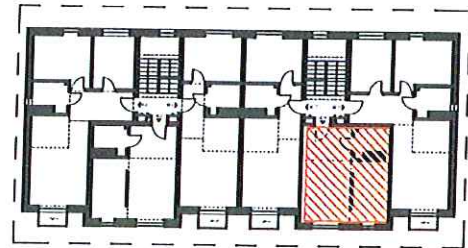


ZAŁĄCZNIK DO USTANOWIENIA
SAMODZIELNOŚCI
LOKALU MIESZKALNEGO
NA PODSTAWIE
INWENTARYZACJI POWYKONAWCZEJ

OBIEKT: LIMANOWA, UL. FABRYCZNA

NR LOKALU **16**

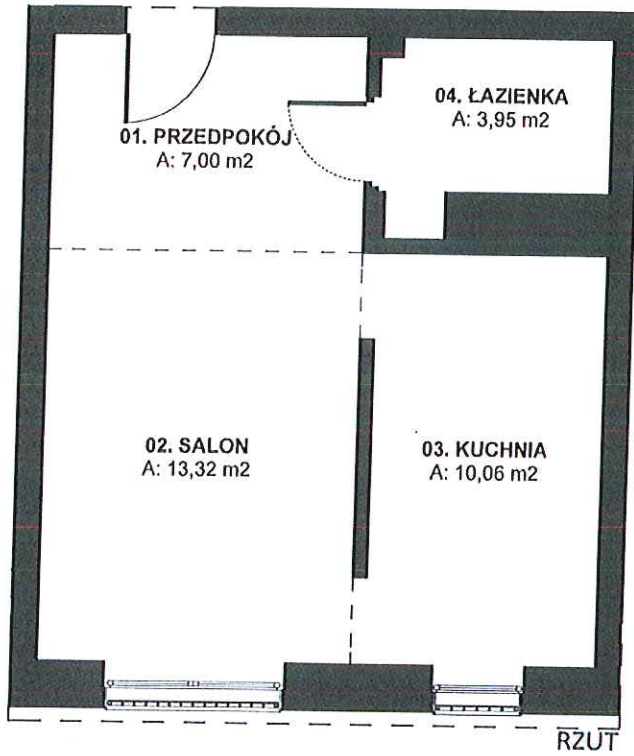

ZESTAWIENIE POWIERZCHNI

LOKAL NR. 16 - I PIĘTRO		
NR.	POMIESZCZENIE	m ²
01.	PRZEDPOKÓJ	7,00
02.	SALON	13,32
03.	KUCHNIA	10,06
04.	ŁAZIENKA	3,95
SUMA		34,33

SPORZĄDZIŁ:



INGR INŻ. ARCH. JAN POBORSKI
UPRAWNIENIA JAWNE
DO PROJEKTOWANIA BEZ OGRANICZEŃ
W SPECJALNOŚCI ARCHITEKTONICZNEJ
NR 20/OKR/2012

06. 10. 2020

ZAŁĄCZNIK DO USTANOWIENIA
SAMODZIELNOŚCI
LOKALU MIESZKALNEGO
NA PODSTAWIE
INWENTARYZACJI POWYKONAWCZEJ

OBIEKT: LIMANOWA, UL. FABRYCZNA

**NR KOMÓRKI
LOKATORSKIEJ 16**

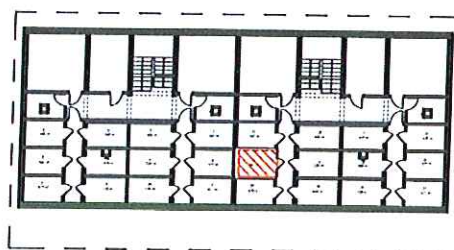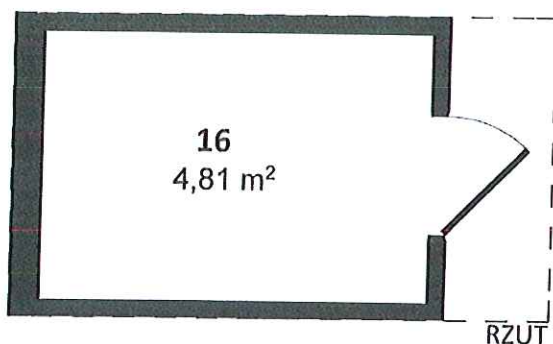

POWIERZCHNIA 4,81m²

SPORZĄDZIŁ:

MGR INŻ. ARCH. JAN PUSORSKI

06. 10. 2020