
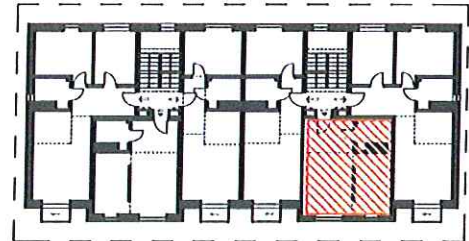


ZAŁĄCZNIK DO USTANOWIENIA
SAMODZIELNOŚCI
LOKALU MIESZKALNEGO
NA PODSTAWIE
INWENTARYZACJI POWYKONAWCZEJ

OBIEKT: LIMANOWA, UL. FABRYCZNA

NR LOKALU 19

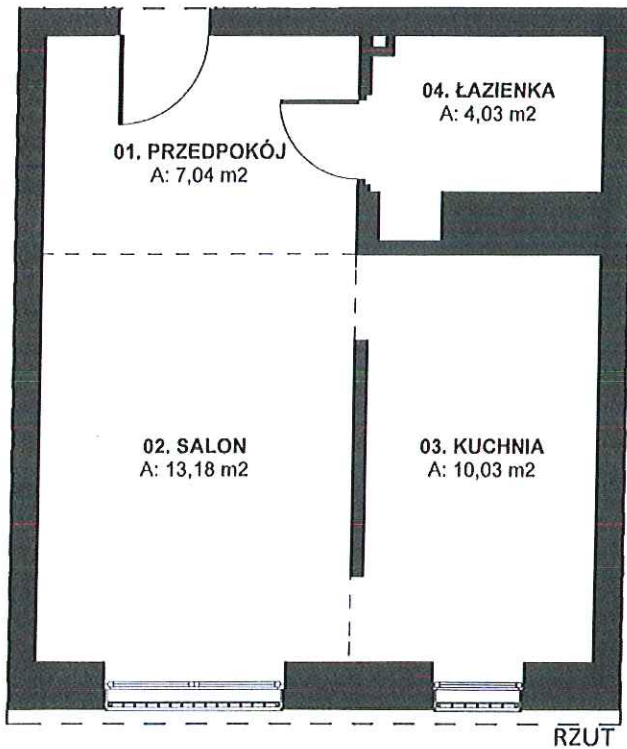

ZESTAWIENIE POWIERZCHNI

LOKAL NR. 19 - II PIĘTRO		
NR.	POMIESZCZENIE	m ²
01.	PRZEDPOKÓJ	7,04
02.	SALON	13,18
03.	KUCHNIA	10,03
04.	ŁAZIENKA	4,03
SUMA		34,28

SPORZĄDZIŁ:



INGR INŻ. ARCH. JAN POROBSKI
UPRAWNIENIA WYDOWLANE
DO PROJEKTOWANIA BEZ OGRANICZEŃ
W SPECJALNOŚCI ARCHITEKTONICZNEJ
NR 2/10KK/2012

06. 10. 2020

ZAŁĄCZNIK DO USTANOWIENIA
SAMODZIELNOŚCI
LOKALU MIESZKALNEGO
NA PODSTAWIE
INWENTARYZACJI POWYKONAWCZEJ

OBIEKT: LIMANOWA, UL. FABRYCZNA

**NR KOMÓRKI
LOKATORSKIEJ 19**

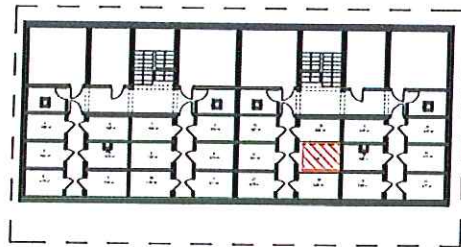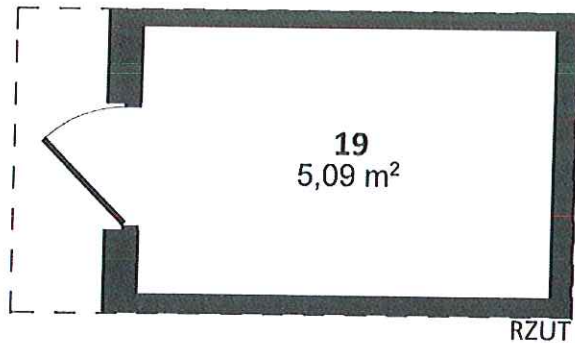

POWIERZCHNIA

5,09m²

SPORZĄDZIŁ:

INGR INŻ. ARCH. JAN POBORSKI
W SPECJALNOŚCI ARCHITEKTONICZNEJ
NR 2/S ORK/2012

06. 10. 2020