
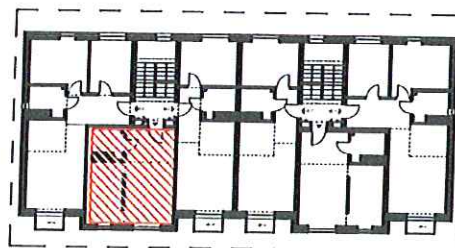


ZAŁĄCZNIK DO USTANOWIENIA
SAMODZIELNOŚCI
LOKALU MIESZKALNEGO
NA PODSTAWIE
INWENTARYZACJI POWYKONAWCZEJ

OBIEKT: LIMANOWA, UL. FABRYCZNA

NR LOKALU

5

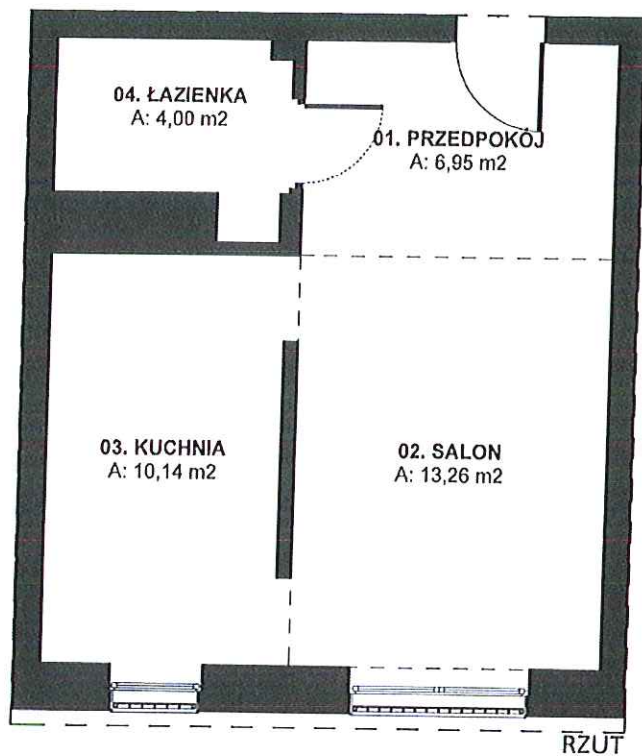

ZESTAWIENIE POWIERZCHNI

LOKAL NR. 5 - I PIĘTRO		
NR.	POMIESZCZENIE	m ²
01.	PRZEDPOKÓJ	6,95
02.	SALON	13,26
03.	KUCHNIA	10,14
04.	ŁAZIENKA	4,00
SUMA		34,35

SPORZĄDZIŁ:



MGR INŻ. ARCH. JAN POBORSKI
UPRAWNIENIA BUDOWLANE
DO PROJEKTOWANIA I OGRANICZEŃ
W SPECJALNOŚCI ARCHITEKTONICZNEJ
NR 2/SK/KK/2012

06. 10. 2020

ZAŁĄCZNIK DO USTANOWIENIA
SAMODZIELNOŚCI
LOKALU MIESZKALNEGO
NA PODSTAWIE
INWENTARYZACJI POWYKONAWCZEJ

OBIEKT: LIMANOWA, UL. FABRYCZNA

**NR KOMÓRKI
LOKATORSKIEJ 5**

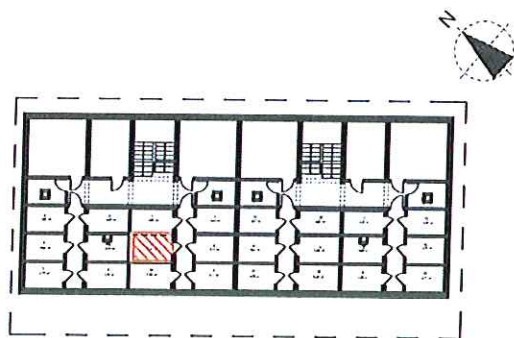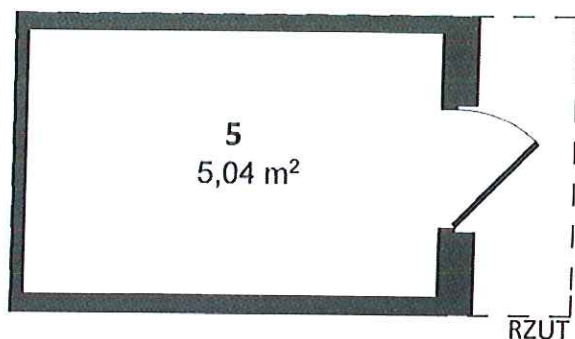

POWIERZCHNIA 5,04m²

SPORZĄDZIŁ:

INGR INŻ. ARCH. JAN PÓBORSKI
W SPECJALNOŚCI ARCHITEKTONICZNEJ
NR 2/S/000K/2012

06.10.2020