
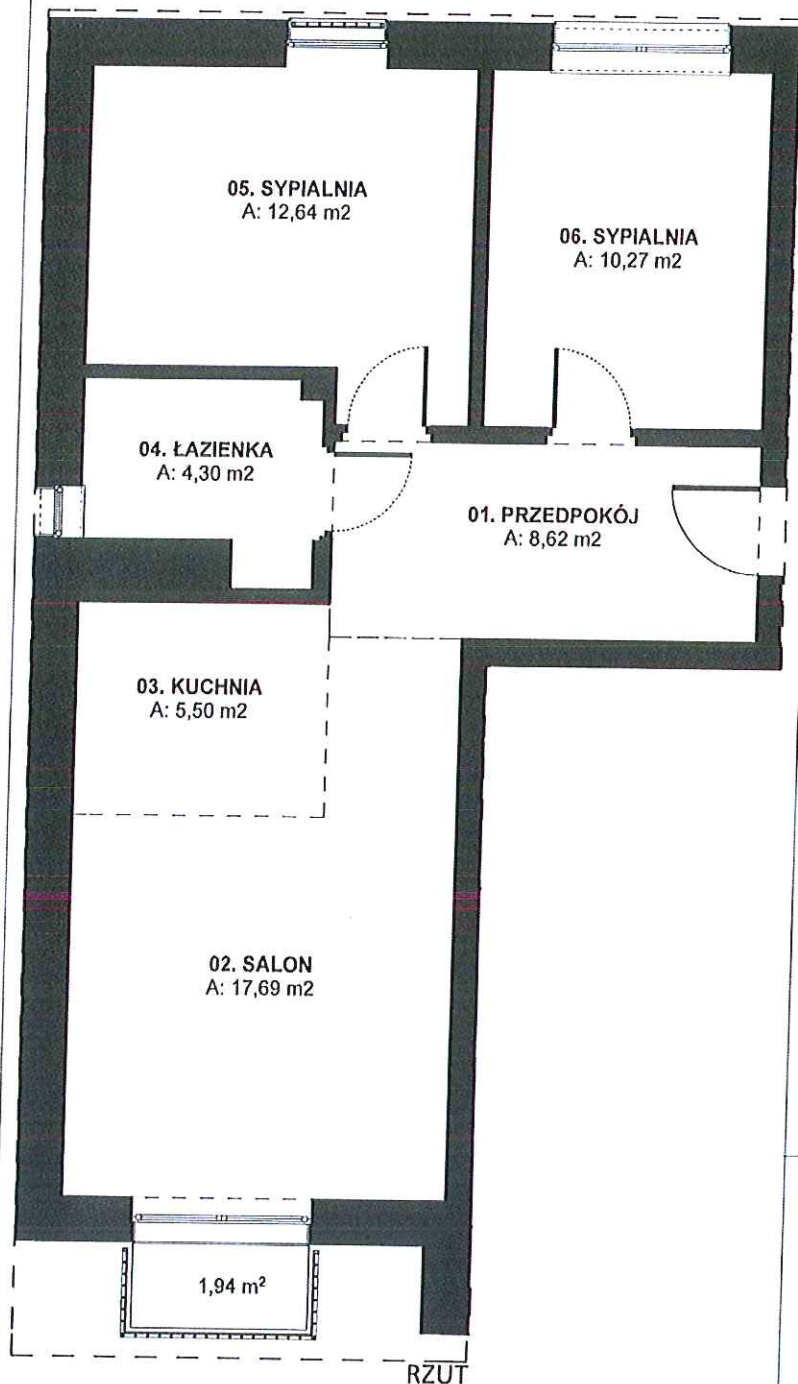


ZAŁĄCZNIK DO USTANOWIENIA
SAMODZIELNOŚCI
LOKALU MIESZKALNEGO
NA PODSTAWIE
INWENTARYZACJI POWYKONAWCZEJ

OBIEKT: LIMANOWA,
UL. FABRYCZNA

NR LOKALU

6

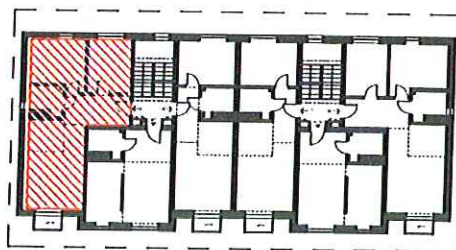

ZESTAWIENIE POWIERZCHNI

LOKAL NR. 6 - I PIĘTRO

NR.	POMIESZCZENIE	m ²
01.	PRZEDPOKÓJ	8,62
02.	SALON	17,69
03.	KUCHNIA	5,50
04.	ŁAZIENKA	4,30
05.	SYPIALNIA	12,64
06.	SYPIALNIA	10,27
SUMA		59,02
	BALKON	1,94

SPORZĄDZIŁ:



MGR INŻ. ARCH. JAN PODORSKI
UPRAWNIENIA JUDYKOWANE
DO PROJEKTOWANIA BUDOWLANYCH
W SPECJALNOŚCI ARCHITENCTWA
NR 2/1511/K/2012

06. 10. 2020

ZAŁĄCZNIK DO USTANOWIENIA
SAMODZIELNOŚCI
LOKALU MIESZKALNEGO
NA PODSTAWIE
INWENTARYZACJI POWYKONAWCZEJ

OBIEKT: LIMANOWA, UL. FABRYCZNA

**NR KOMÓRKI
LOKATORSKIEJ 6**

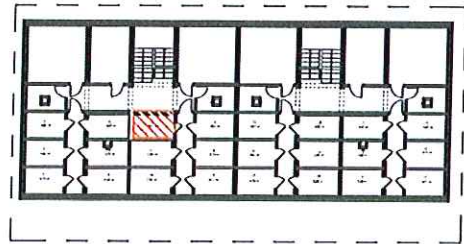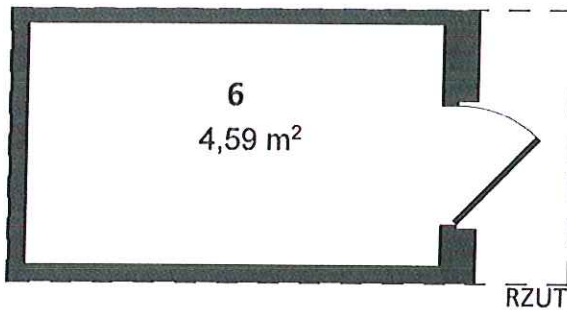

POWIERZCHNIA 4,59m²

SPORZĄDZIŁ:

MGR INŻ. ANIŁA J. POGORBSKI
UPRAWNIENIA DO WYKONANIA
DO PROJEKTOWANIA I Z OGRANICZEŃ
W SPECJALNOŚCI ARCHITEKTURY
NR 213/2019/12

06. 10. 2020