
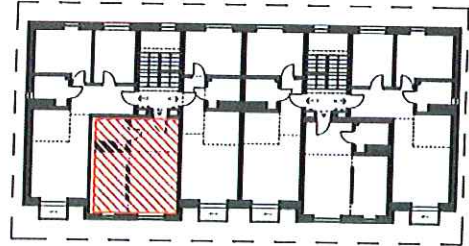


ZAŁĄCZNIK DO USTANOWIENIA
SAMODZIELNOŚCI
LOKALU MIESZKALNEGO
NA PODSTAWIE
INWENTARYZACJI POWYKONAWCZEJ

OBIEKT: LIMANOWA, UL. FABRYCZNA

NR LOKALU

8

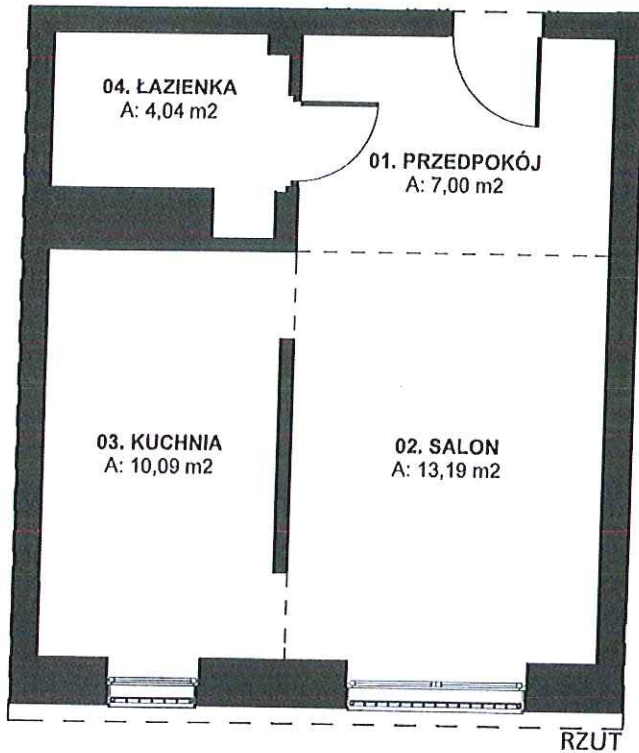

ZESTAWIENIE POWIERZCHNI

LOKAL NR. 8 - II PIĘTRO		
NR.	POMIESZCZENIE	m ²
01.	PRZEDPOKÓJ	7,00
02.	SALON	13,19
03.	KUCHNIA	10,09
04.	ŁAZIENKA	4,04
SUMA		34,32

SPORZĄDZIŁ:



MGR INŻ. ARCH. JAN POBODSKI
UPRAWNIENIA PROJEKTOWE
DO PROJEKTOWANIA PRACOWNICZEGO
W SPECJALNOŚCI ARCHITECTURALNEJ
NR 2/S/19K/2017

06. 10. 2020

ZAŁĄCZNIK DO USTANOWIENIA
SAMODZIELNOŚCI
LOKALU MIESZKALNEGO
NA PODSTAWIE
INWENTARYZACJI POWYKONAWCZEJ

OBIEKT: LIMANOWA, UL. FABRYCZNA

**NR KOMÓRKI
LOKATORSKIEJ 8**

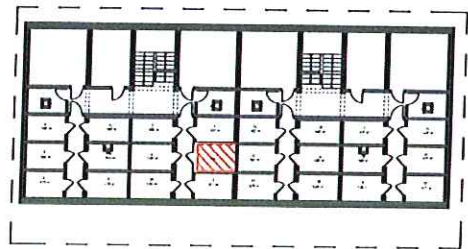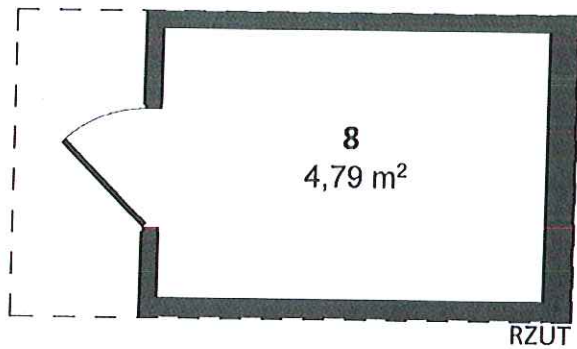

POWIERZCHNIA 4,79m²

SPORZĄDZIŁ:

MGR INŻ. JACZYŃSKI IAN PUGOŚCIEŃ
UPRAWNIENIA WYKONAWCZE
DO PROJEKTOWANIA I WYKONAWCZEJ
W SPECJALNOŚCI ARCHITECTURALNEJ
NR 2/5 ORK/2012

06.10.2020