
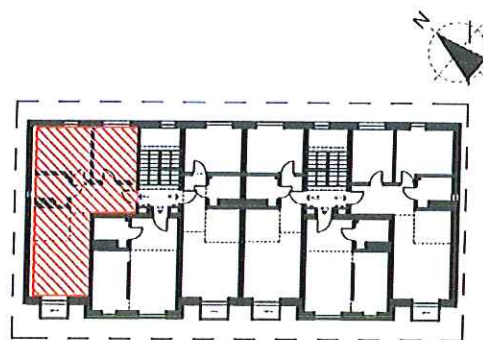


ZAŁĄCZNIK DO USTANOWIENIA  
SAMODZIELNOŚCI  
LOKALU MIESZKALNEGO  
NA PODSTAWIE  
INWENTARYZACJI POWYKONAWCZEJ

OBIEKT: LIMANOWA,  
UL. FABRYCZNA

**NR LOKALU 9**

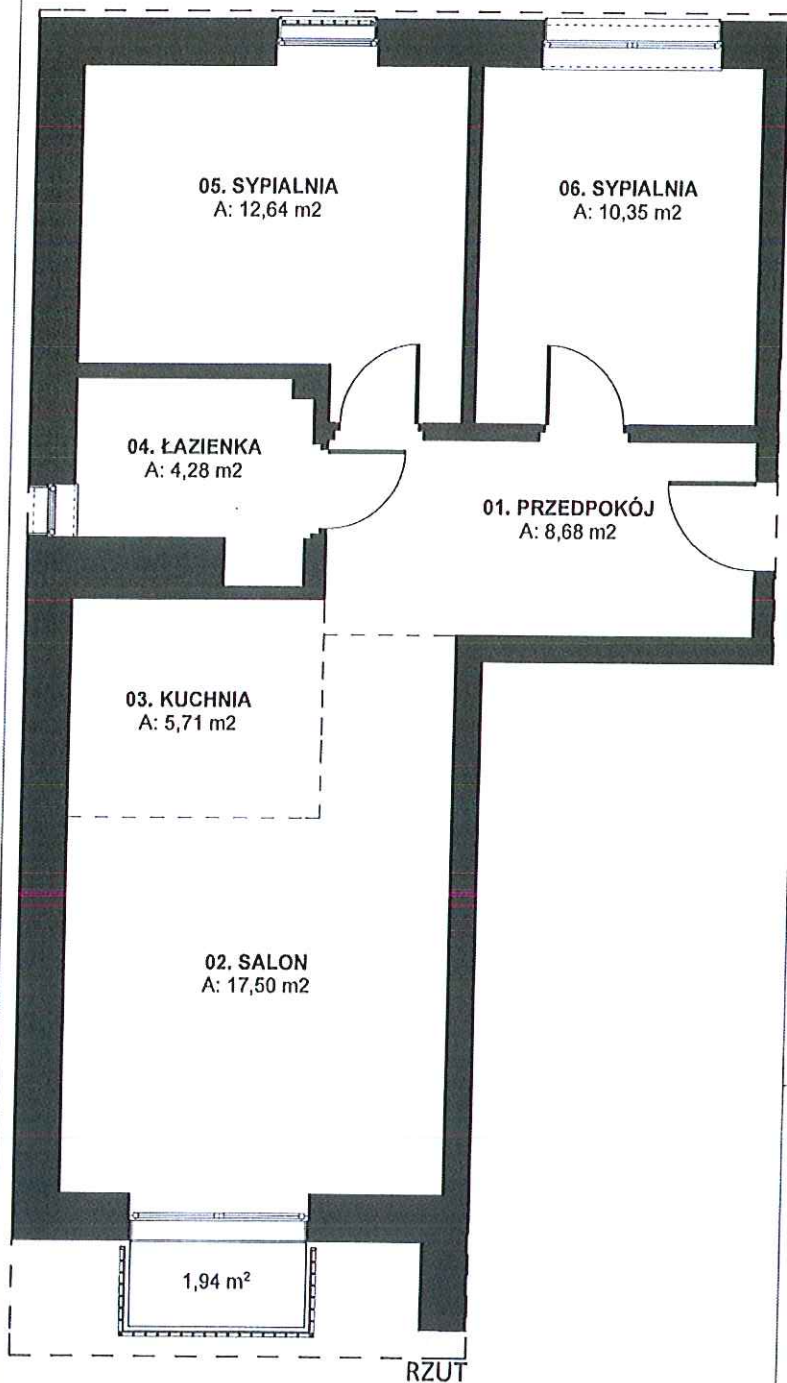

ZESTAWIENIE POWIERZCHNI

LOKAL NR. 9 - II PIĘTRO		
NR.	POMIESZCZENIE	m <sup>2</sup>
01.	PRZEDPOKÓJ	8,68
02.	SALON	17,50
03.	KUCHNIA	5,71
04.	ŁAZIENKA	4,28
05.	SYPIALNIA	12,64
06.	SYPIALNIA	10,35
SUMA		59,16
	BALKON	1,94

SPORZĄDZIŁ:



MGR INŻ. ARCH. J. N. PODKOŠCISKI  
UPRAWNIENIA PROJEKTOWE  
DO PROJEKTOWANIA BEZ OGRANICZEŃ  
W SPECJALNOŚCI ARCHITEKTURALNEJ  
NR 2/S/00KK/2012

06. 10. 2020

ZAŁĄCZNIK DO USTANOWIENIA  
SAMODZIELNOŚCI  
LOKALU MIESZKALNEGO  
NA PODSTAWIE  
INWENTARYZACJI POWYKONAWCZEJ

OBIEKT: LIMANOWA, UL. FABRYCZNA

**NR KOMÓRKI  
LOKATORSKIEJ** **9**

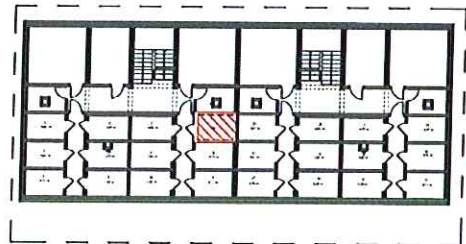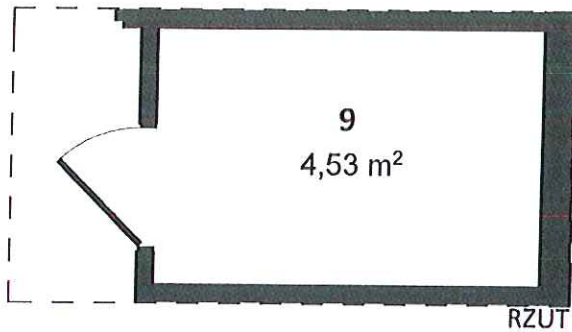

POWIERZCHNIA **4,53m<sup>2</sup>**

SPORZĄDZIŁ:


06. 10. 2020